
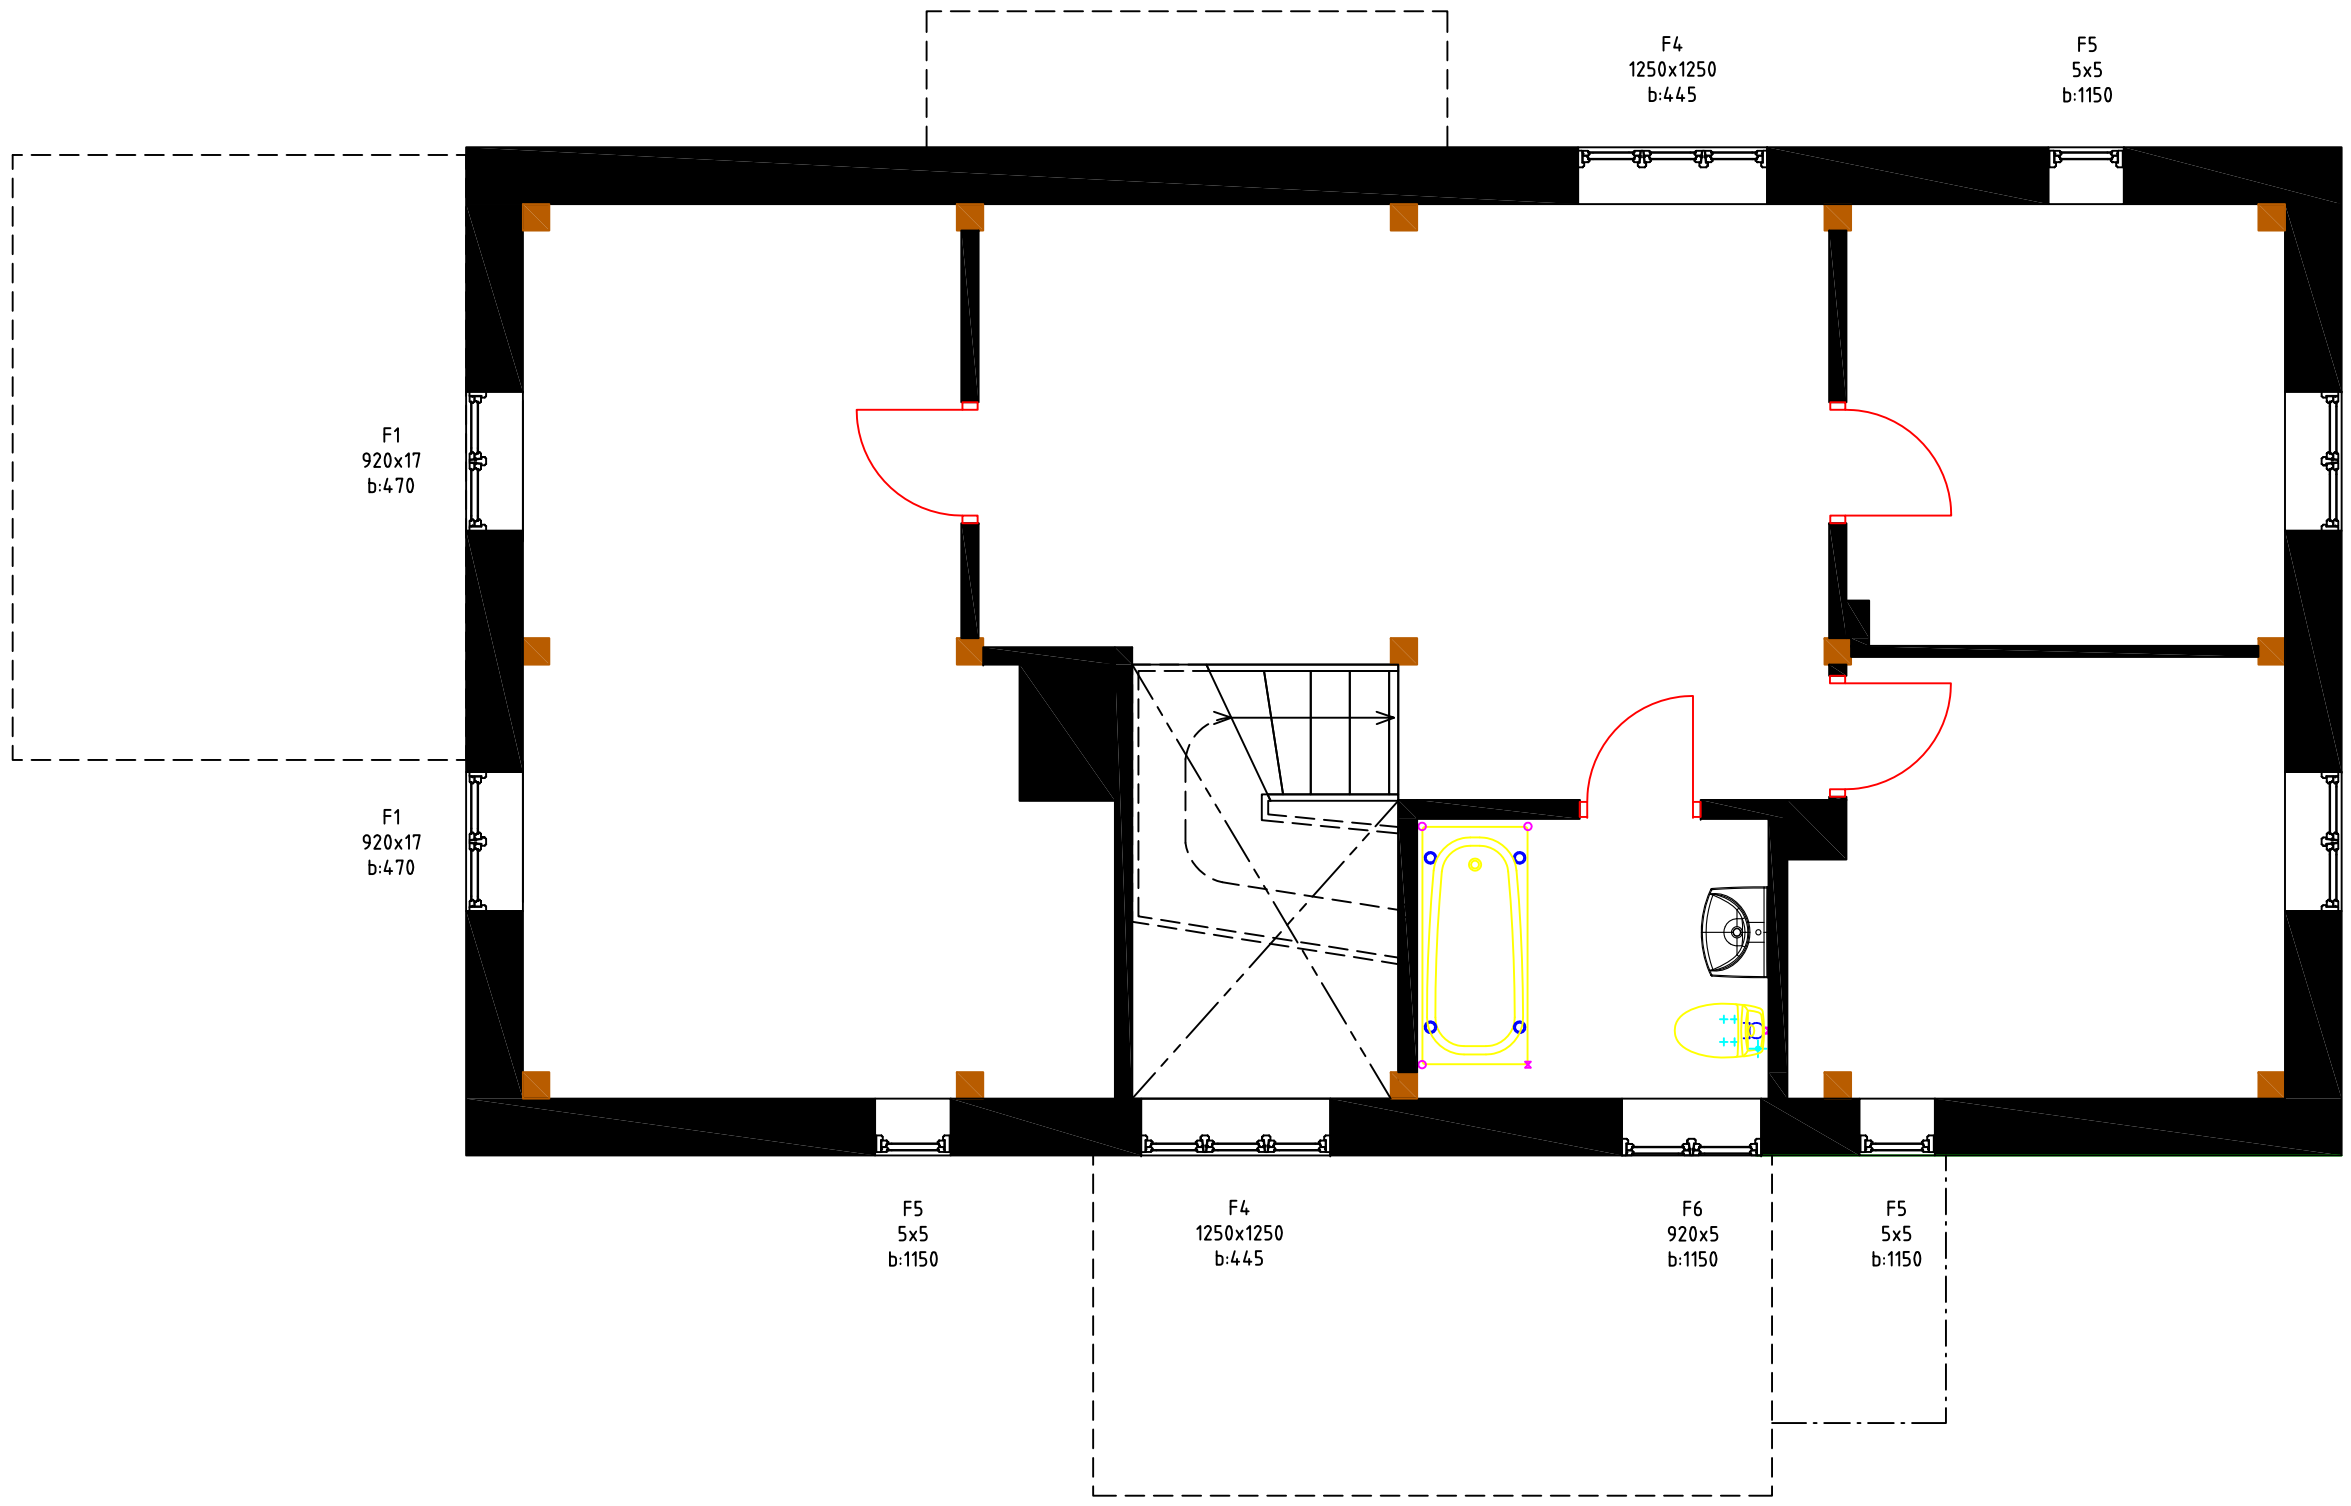


BET	ANT	ÄNDRINGEN AVSER	DATUM	SIGN
<b>RelationsritningPREL</b>				
<b>Nackunga 1:9</b>				
<b>Plan 1</b>				
BH	Järna Björklag AB	08-55151307		
A	Byggnadskonst			
K	Olle Carleng			
V				
E				
L				
UPPDRAG NR	RITAD/KONSTR AV	HANDLÄGGARE		
00019	JEK	JKA		
DATUM	ANSVARIG			
2008-04-15	Johannes Kästel			
SKALA	NUMMER	BET		
1:50 (A3)	R1			

REF1

LAGER: SB11

C:\DOCUMENTS AND SETTINGS\ÄGAREN\MINA DOKUMENT\JONAS\PROJEKT\00019\_NACKUNGA\RITNINGAR\_DWG\00019P\_NACK19PLAN.DWG ÄGAREN PLO: 2008-04-15 11:02

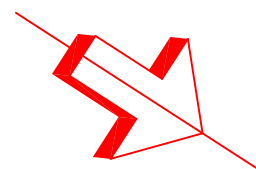

BET	ANT	ÄNDRINGEN AVSER	DATUM	SIGN
<b>RelationsritningPREL</b>				
<b>Nackunga 1:9</b>				
<b>Plan 2</b>				
BH	Järna Björklag AB	08-55151307		
A	Byggnadskont			
K	Olle Carling			
V				
E				
L				
UPPDRAG NR	RITAD/KONSTR AV	HANDLÄGGARE		
00019	JEK	JKA		
DATUM	ANSVARIG			
2008-04-15	Johannes Kästel			
SKALA	NUMMER	BET		
1:50 (A3)	R2			

REF1

LAGER: SB11

C:\DOCUMENTS AND SETTINGS\ÄGAREN\MINA DOKUMENT\JONAS\PROJEKT\00019\_NACKUNGA\RITNINGAR\_DWG\00019P\_NACK19PLANDWG ÄGAREN PLO: 2008-04-15 11:03